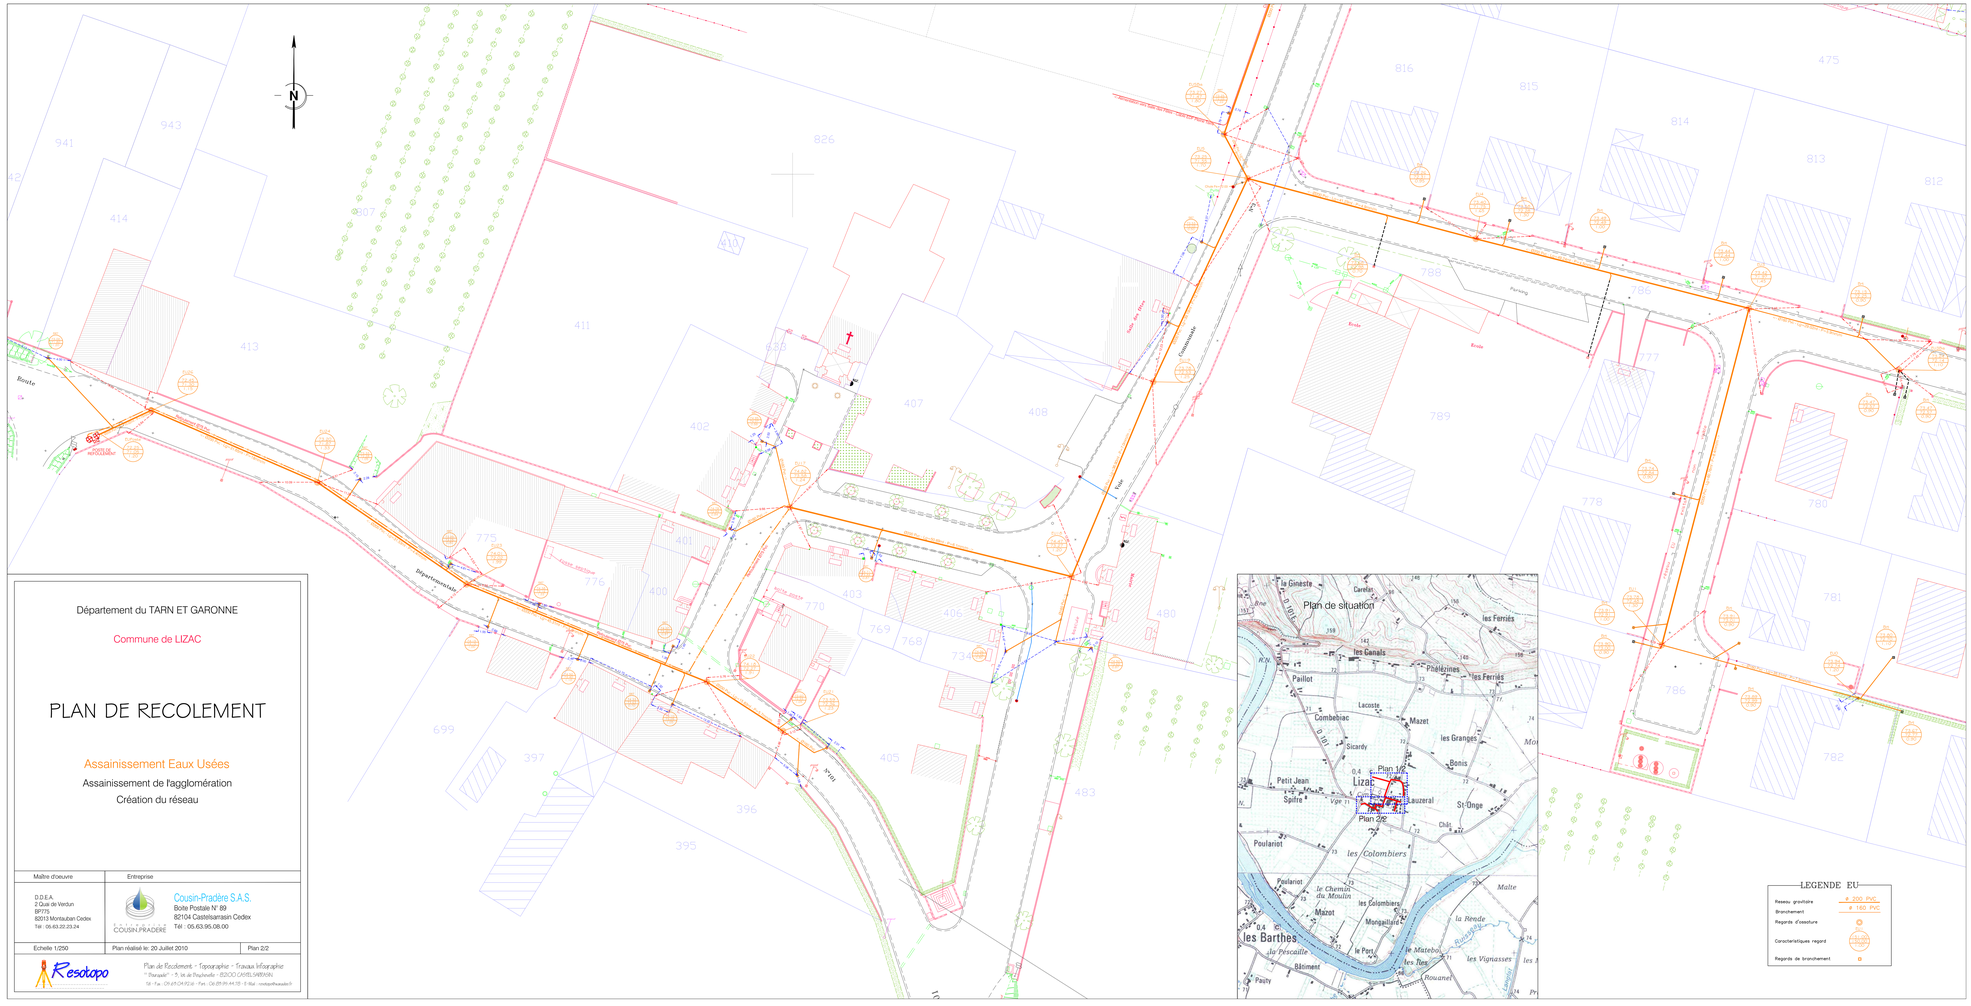

Département du TARN ET GARONNE

Commune de LIZAC

PLAN DE RECOLEMENT

Assainissement Eaux Usées

Assainissement de l'agglomération

Création du réseau

Maître d'oeuvre	Entreprise
D.D.E.A. 2 Quai de Verdun BP775 82013 Montauban Cedex Tél : 05.63.22.23.24	Cousin-Pradère S.A.S. Boite Postale N° 89 82104 Castelsarrasin Cedex Tél : 05.63.95.08.00

Echelle 1/250	Plan réalisé le: 20 Juillet 2010	Plan 2/2

Resotopo

Plan de Recolement - Topographie - Travaux Infographie
"Thanaïde" - 5, Ile de Poulenelle - 82100 CASTELSARRASIN
Tél - Fax : 09.61.04.72.61 - Fax : 06.89.95.44.15 - E-Mail : resotopo@wanadoo.fr